Département de la Haute-Savoie

COMMUNE DE CONS SAINTE - COLOMBE

Alimentation en Eau Potable

RECOLEMENT
Nord Ouest

Plan Parcellaire

Plan N° : 2	Echelle : 1 / 500
Dessiné par : B.C.P	Date : Décembre 1999
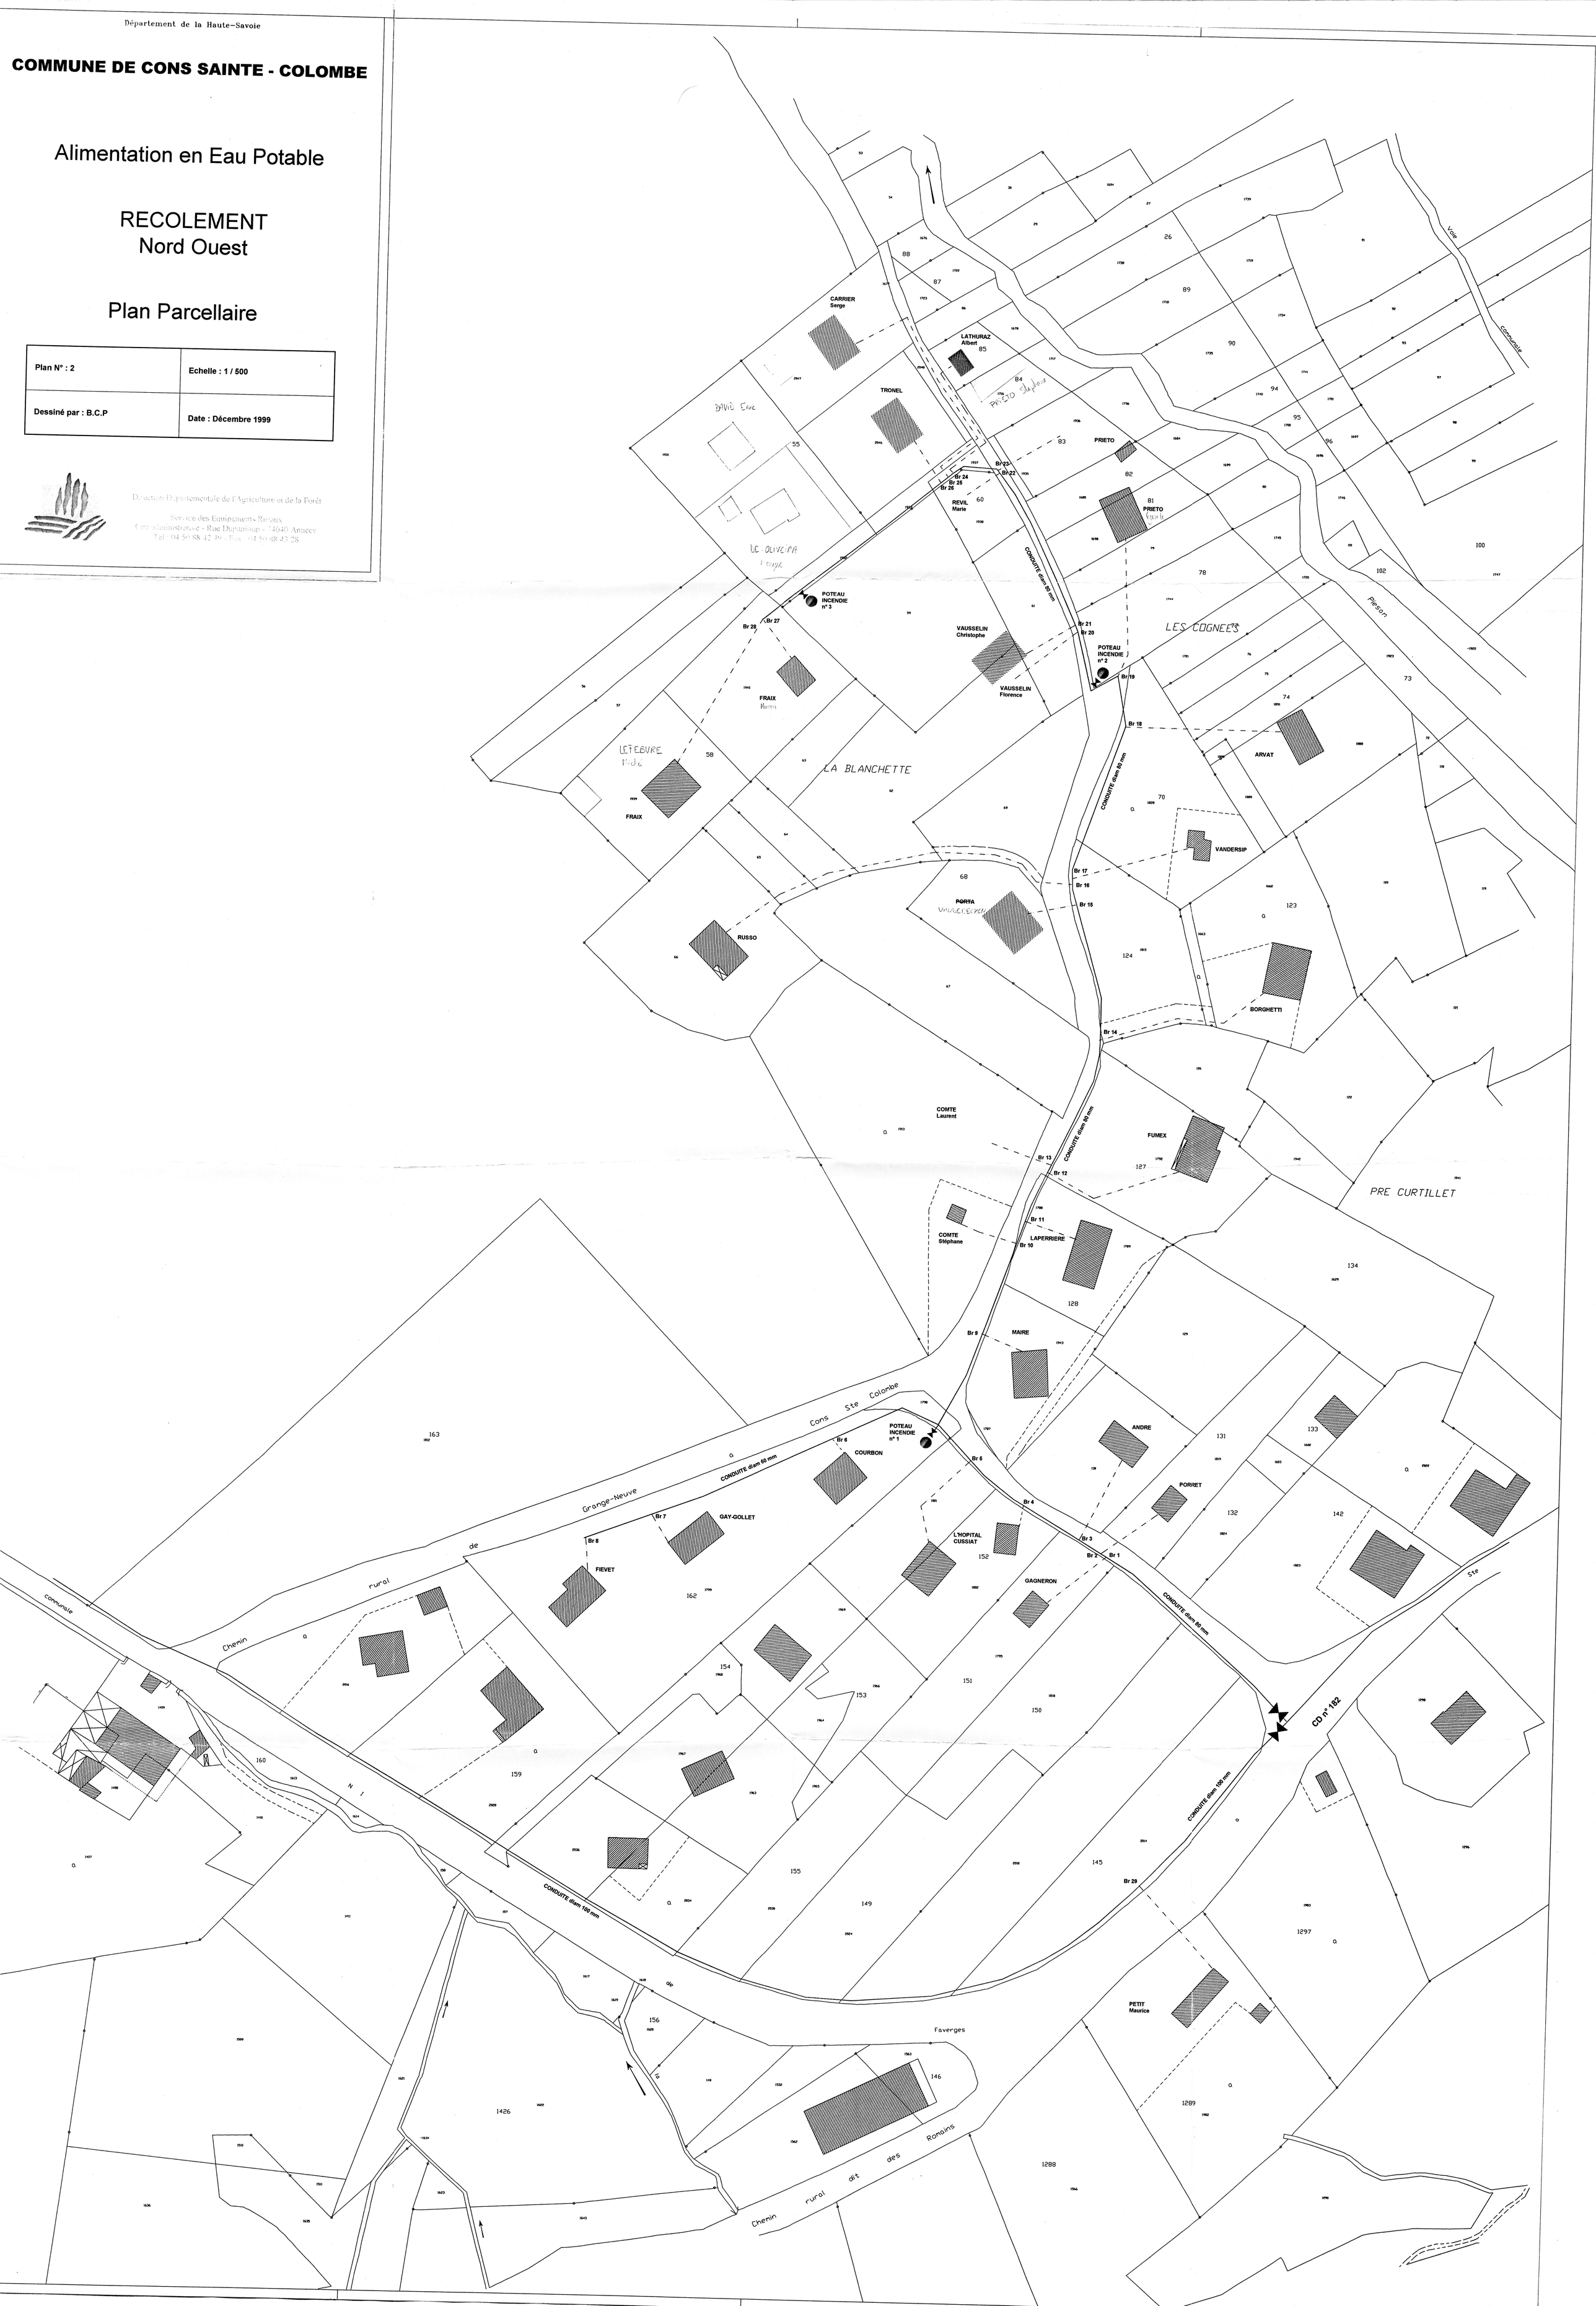
Direction Départementale de l'Agriculture et de la Forêt
Service des Equipements Ruraux
Cité administrative - Rue Dupanloup - 74040 Annecy
Tél : 04 50 88 42 30 - Fax : 04 50 88 43 28